

基準点成果表



点名	X座標	Y座標
H25-3-01	-133,038.626	-101,656.529
H25-3-25	-132,765.877	-101,530.426
H25-3-26	-132,504.941	-101,410.838

世界測地系(測地成果2011)

中心線成果表

点名	X座標	Y座標
BP	-133,020.419	-101,639.502
IPNO. 1	-133,018.600	-101,638.671
IPNO. 2	-133,017.513	-101,641.026
IPNO. 3	-132,507.044	-101,405.363
IPNO. 4	-132,508.062	-101,403.159

世界測地系(測地成果2011)

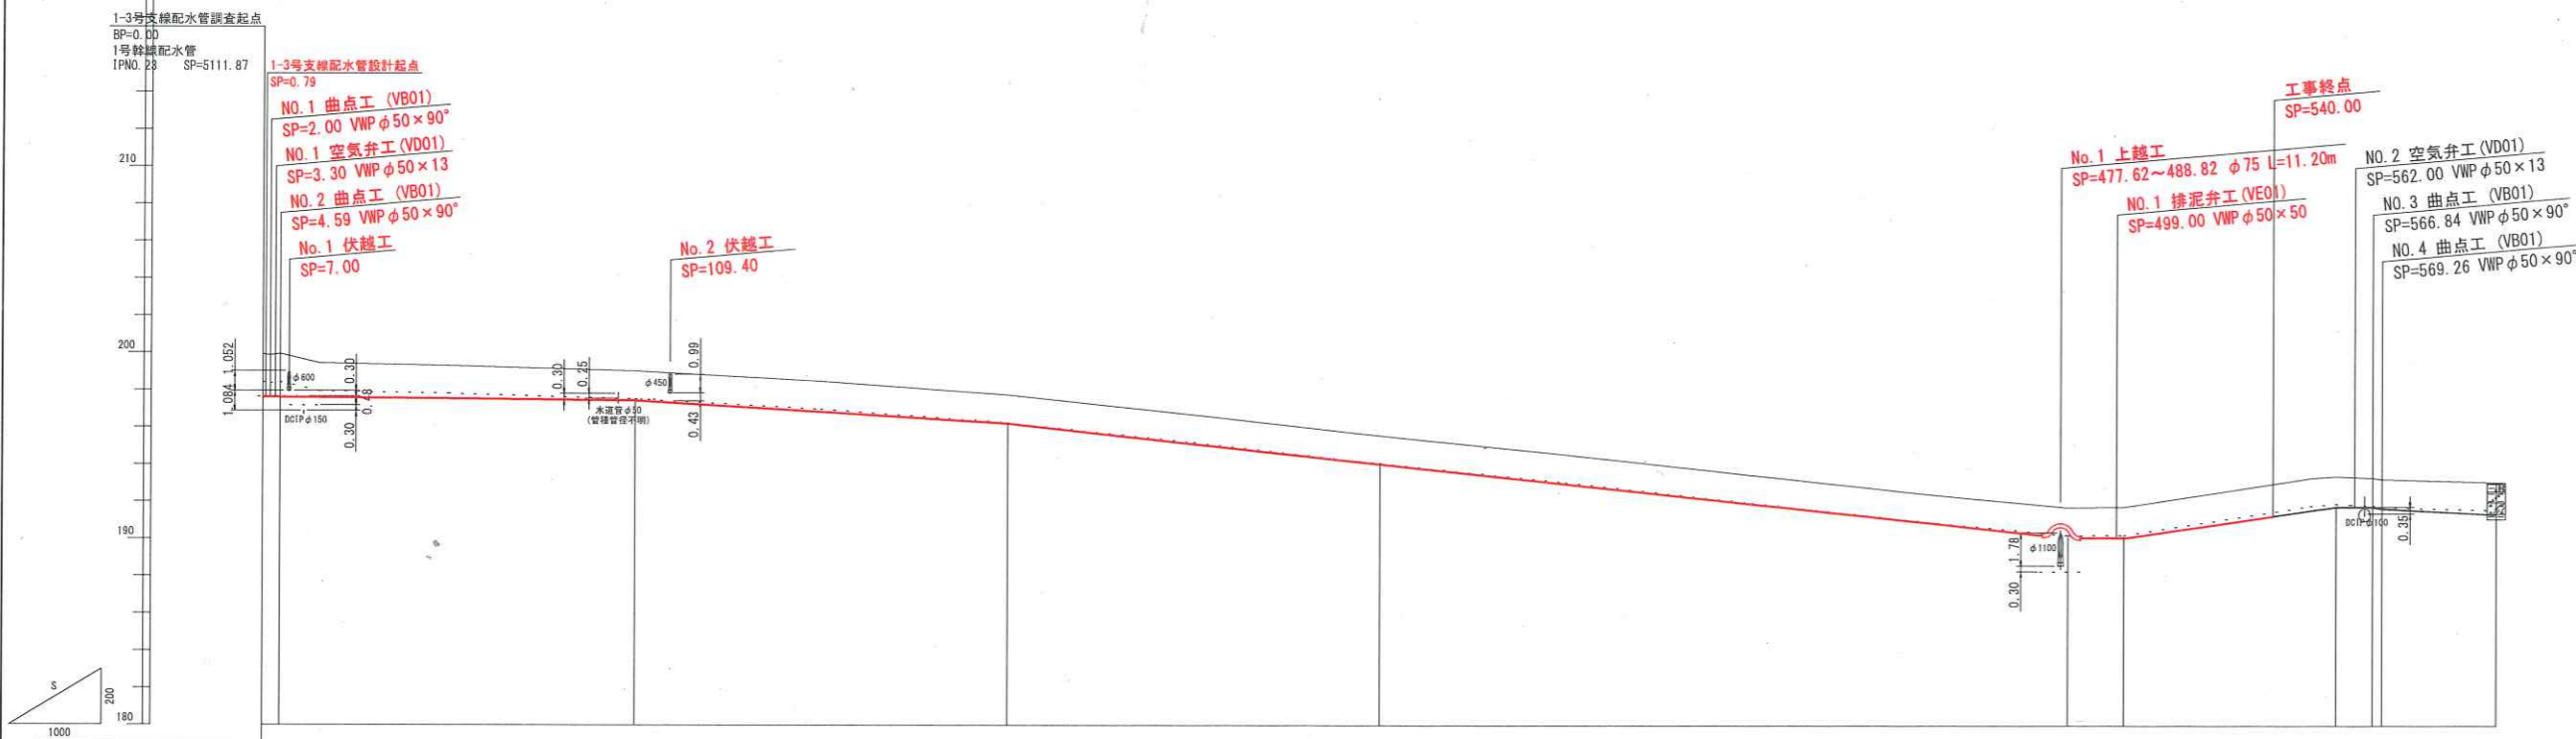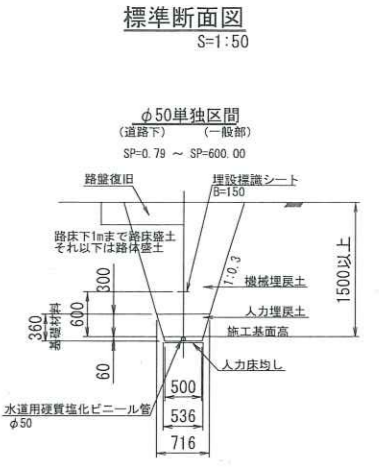

流量配管	Q=0.822L/S I=7.58%														
管径	VWP φ50 L=1399.21m														
管長	Q=0.676L/S I=5.28%														

緑文字 段階確認測定値
青文字 社内検査測定値

1-3号支線配水管

出来形測定図

工事名	平成 28 年度 畑地帯(育成)雑草別第2地区61工区		
図面名	縦断面図(1)		
縮尺	H=1:1,000	図面番号	1
施工者	西江・東光経常建設共同企業体		
事業所名	北海道十勝総合振興局		